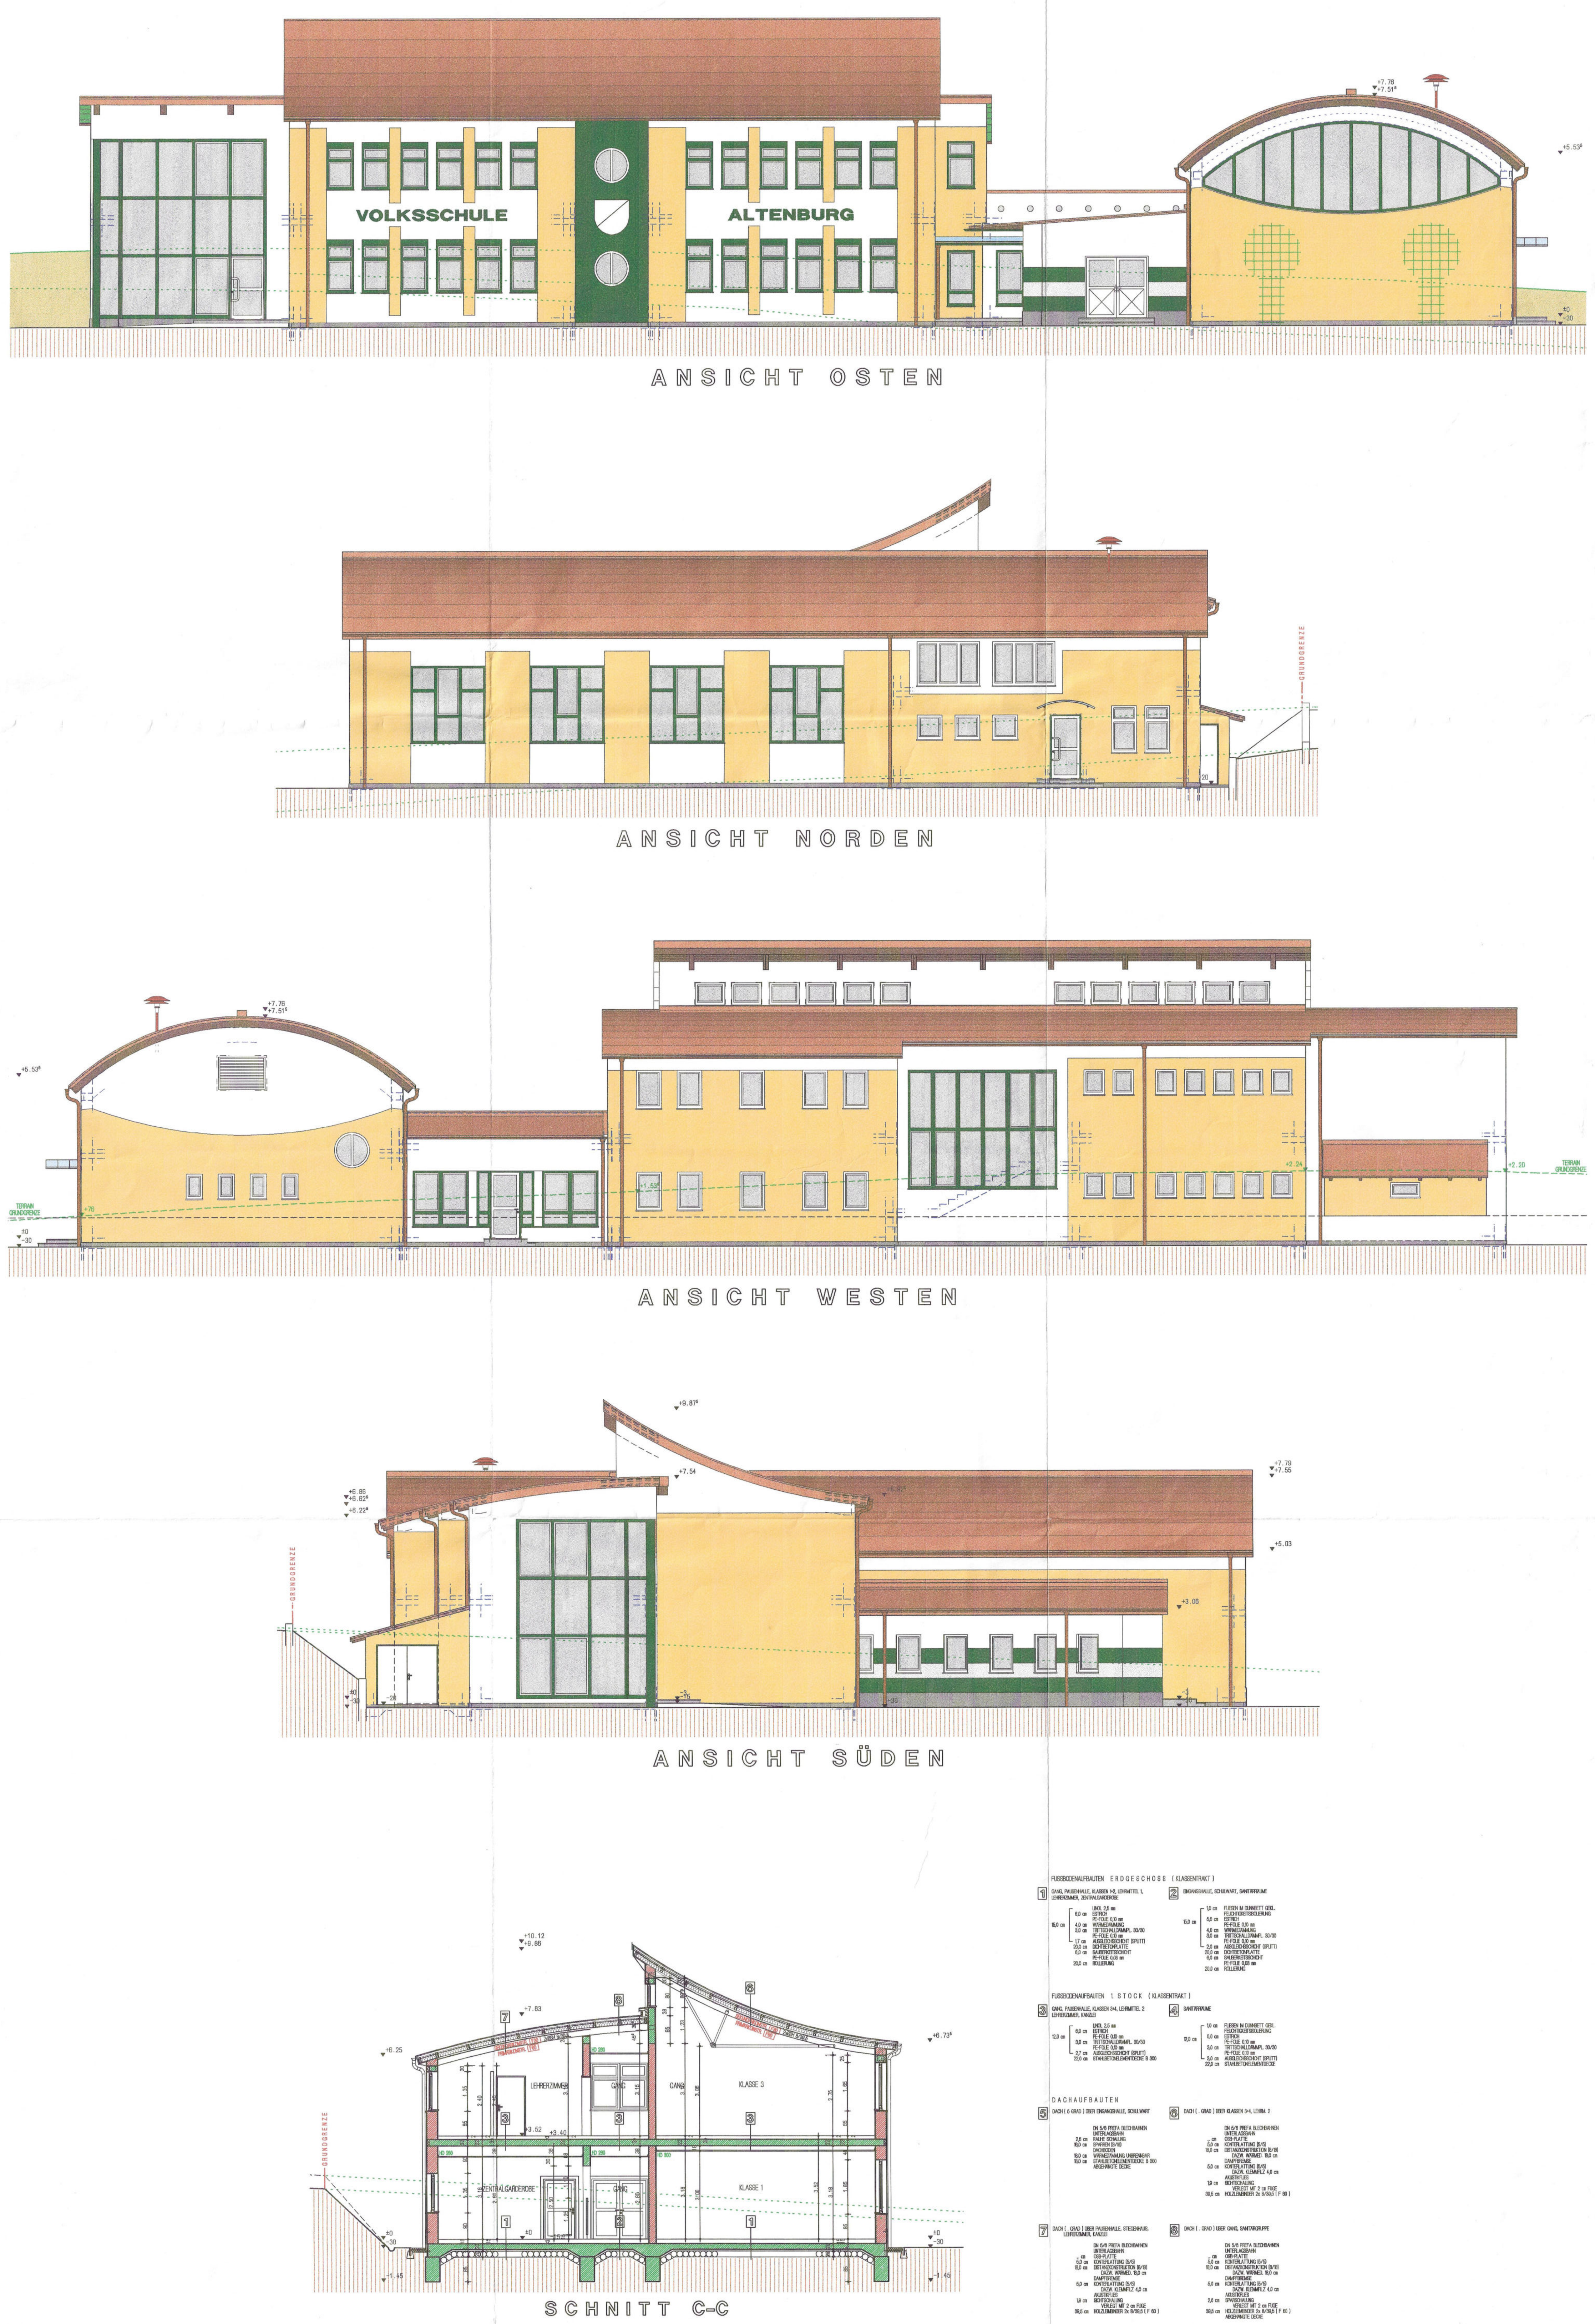

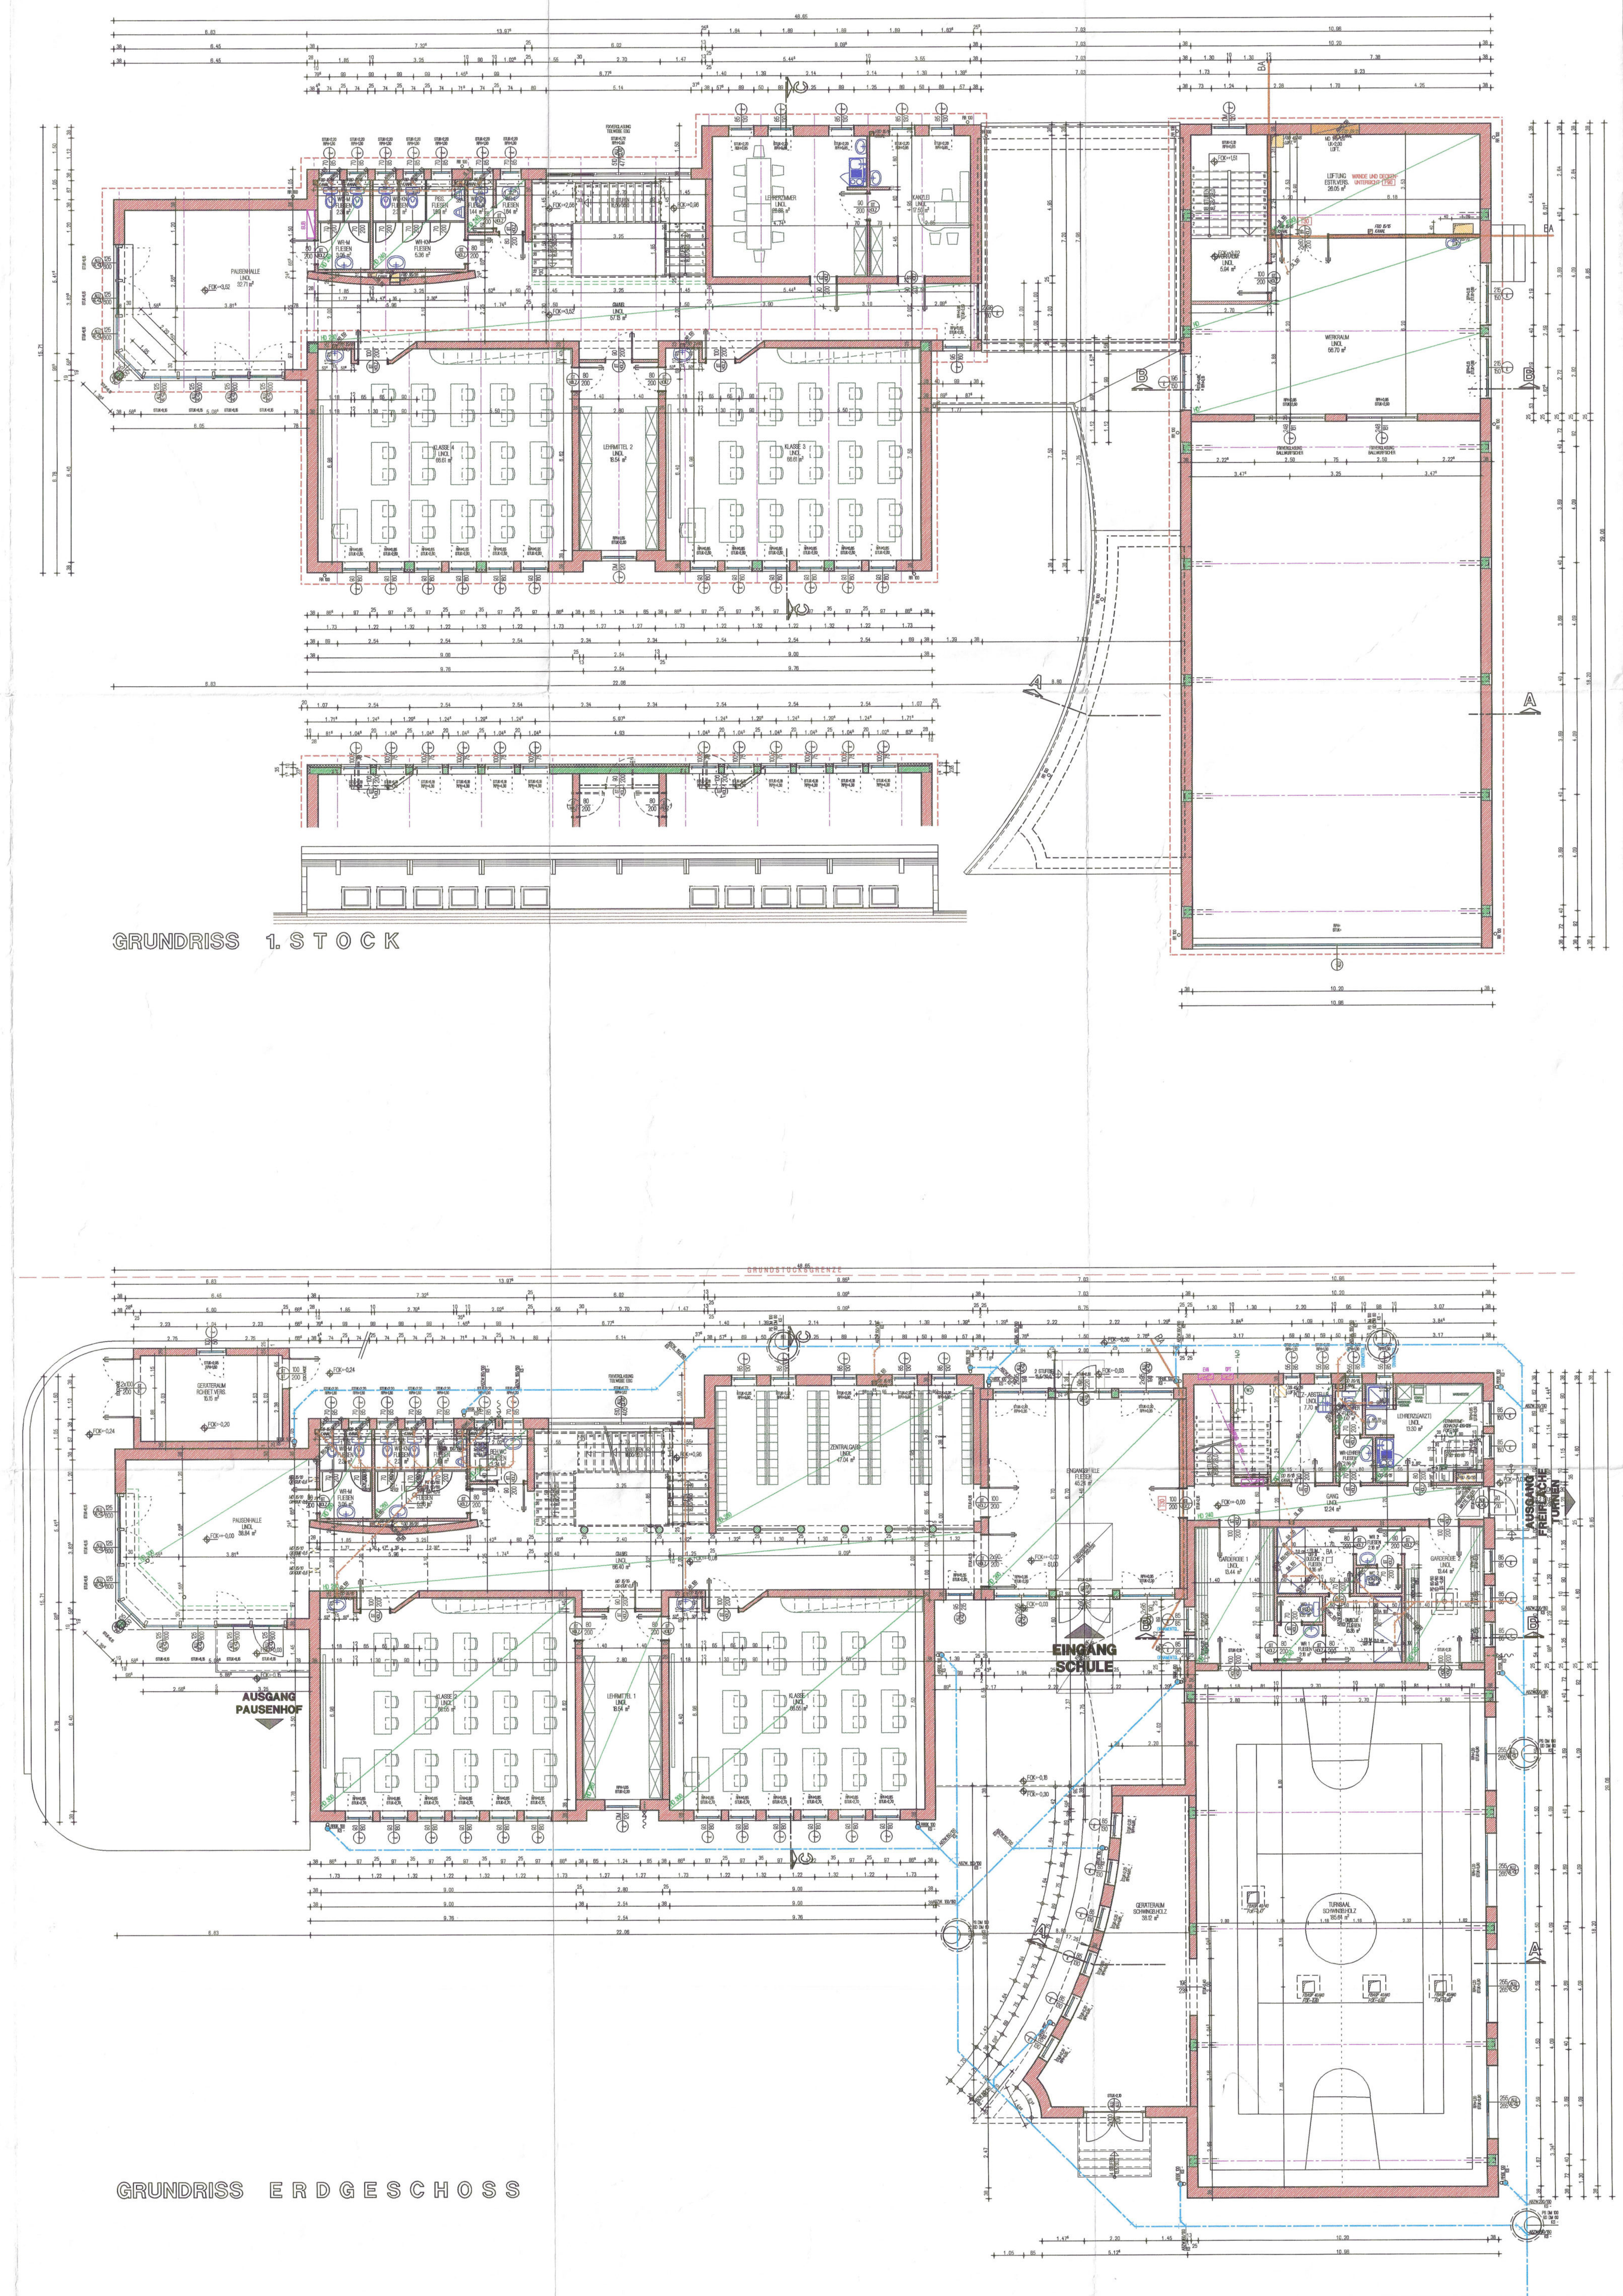

Bezeichnung	Fussbodenbel.	Grundflaeche
GANG	LINOL	57.13 m²
LUFTUNG	ESTR.VERS.	26.05 m²
KANZLEI	LINOL	17.50 m²
KLASSE 3	LINOL	66.61 m²
KLASSE 4	LINOL	66.61 m²
LEHRERZIMMER	LINOL	26.88 m²
LEHRMITTEL 2	LINOL	18.54 m²
WERKRAUM	LINOL	56.70 m²
PAUSENHALLE	LINOL	32.71 m²
PISS.	FLIESEN	1.69 m²
VORRAUM	LINOL	5.94 m²
WC-KN	FLIESEN	2.31 m²
WC-L	FLIESEN	1.44 m²
WC-M	FLIESEN	2.31 m²
WR-KN	FLIESEN	5.36 m²
WR-L	FLIESEN	1.64 m²
WR-M	FLIESEN	3.05 m²
S U M M E 1. STOCK		392.47 m²

NUTZFLÄCHENAUFSTELLUNG DACHGESCHOSS

Bezeichnung	Fussbodenbel.	Grundflaeche
BEH.WC	FLIESEN	3.24 m²
DUSCHE 1	FLIESEN	6.35 m²
DUSCHE 2	FLIESEN	6.35 m²
EINGANGSHALLE	FLIESEN	45.24 m²
GANG	LINOL	12.24 m²
GANG	LINOL	66.40 m²
GARDEROBE 1	LINOL	13.44 m²
GARDEROBE 2	LINOL	13.44 m²
GERÄTERAUM	SCHWINGBODEN	38.12 m²
KLASSE 1	LINOL	66.55 m²
KLASSE 2	LINOL	66.55 m²
LEHRERZI.(ARZT)	LINOL	13.30 m²
LEHRMITTEL 1	LINOL	18.54 m²
PAUSENHALLE	LINOL	38.84 m²
PISS.	FLIESEN	1.69 m²
PUTZ-,ABSTELLR.	LINOL	7.70 m²
TURNSAAL	SCHWINGBODEN	185.64 m²
WC 1	FLIESEN	1.35 m²
WC 2	FLIESEN	1.35 m²
WC-KN	FLIESEN	2.31 m²
WC-LEHRER	FLIESEN	1.47 m²
WC-M	FLIESEN	2.31 m²
WR 1	FLIESEN	2.16 m²
WR 2	FLIESEN	2.16 m²
WR-KN	FLIESEN	5.36 m²
WR-LEHRER	FLIESEN	2.08 m²
WR-M	FLIESEN	3.05 m²
ZENTRALGARD.	LINOL	47.04 m²
S U M M E ERDGESCHOSS		674.27 m²

NUTZFLÄCHENAUFSTELLUNG ERDGESCHOSS

ALTBESTAND
ABBRUCH
DICHTBETON
STAHLBETON
STAMPFBETON
LEICHTBETON
MAUERWERK
GIPSDIELENWÄNDE
LEICHTBAUWÄNDE

HOLZ
EISEN, STAHL
GLAS, GLASBAUSTEINE
DÄMMSTOFF GESCHÄUMT
DÄMMSTOFF LOSE (MATTE)
DÄMMSTOFF STEIF (PLATTE)
FEUCHTIGKEITSSPERRSCHICHT
KIESSCHÜTTUNG, SCHOTTER

LEGENDE

PLANPARIE /2

BESTANDSPLAN

M 1:100

BUNDES-STEMPEL-MARKE

PROJEKT:

NEUBAU

VOLKSSCHULE ALTENBURG

BAUPLATZ: 3951 ALTENBURG
PARZ.NR. 655/164, 655/165 EZ 417
KAT.GEM. ALTENBURG

BAUWERBER
GRUNDEIGENTÜMER
GEMEINDE ALTENBURG
3591 ALTENBURG 40

BAUFÜHRER

BAUBEHÖRDE

PLANVERFASSER

ARCHITEKT DIPL.ING. ERICH SADILEK

ZUKUNFTSLAND WALDVIERTEL
ARCHITEKT DIPL.ING. ERICH SADILEK
3950 GMÜND, FRANZ-JONAS-STRASSE 8

GEZEICHNET
DATUM 1999-10-04

PLANINHALT
GRUNDRISSE : ERDGESCHOSS, 1. STOCK
ANSICHTEN : NORD, SÜD, OST, WEST
SCHNITT C-C

PLANNUMMER 397/013

h/b = 841/1350

VERSION 7.3